




Sektion A-A

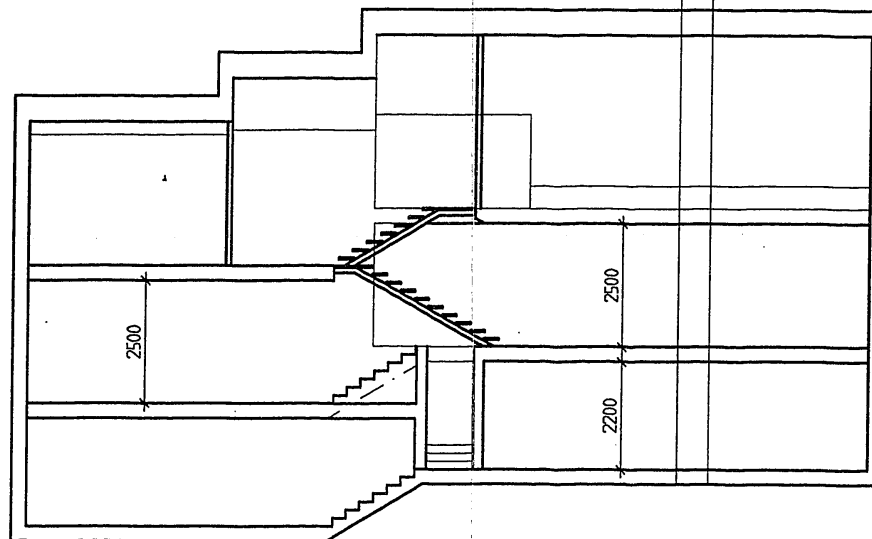

Sektion C-C

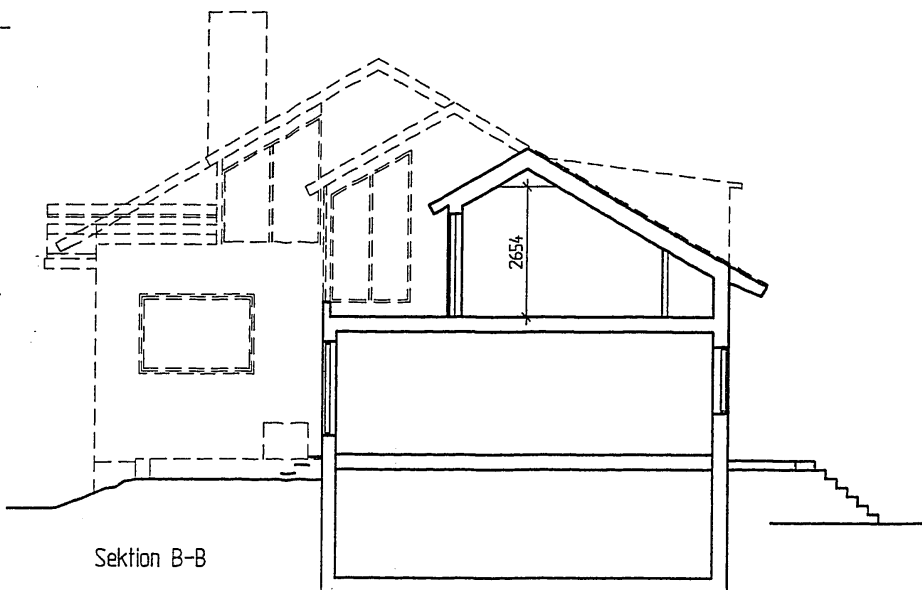

Sektion B-B

 <b>DANDERYDS KOMMUN</b> Byggnadsnämnden	
Inkom	2009-10-19
Dnr 040077/04	Sign Lao
Tillhör beslut 2004-04-06	

**RELATIONSHANDLING**

BYGGHANDLING

**SWEARK**

1 Stockholm AB

Igeldammsgat. 22C, 4 tr, 112 49 Stockholm  
 Telefon 08-652 56 00, Telefax 08-652 60 02

RITAD AV, KONSTRUERAD AV  
 A. Alstäd

A332

STOCKHOLM 2004-04-02

BET	ANT	ÄNDRINGEN AVSER	SIGN	DATUM
TALLÅSEN 7				
STOCKSUND				
PÅBYGGNAD				
SEKTIONER				
SKALA 1:100				
RITNINGSNUMMER A30:2			ÄNDR BET A	

